


PLAN

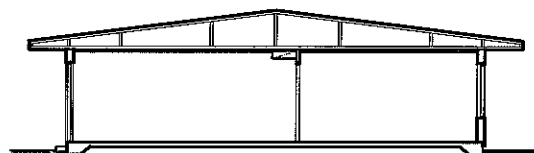

SEKTION A-A

BETECKNINGAR

— BRANDCELLSGRÄNS EI 30

BET	ANT	ÄNDRINGEN AVSICHT	DATUM	SKEN

RELATIONSHANDLING


SUNDBY FÖRSKOLA  
SUNDBY 1:7 - EKERÖ



A	VISBY ARKITEKTGRUPP AB, STOCKHOLM 08-233040
K	BJERKING INGENJÖRSBYRÅ AB, UPPSALA 018 - 851100
E	BJERKING INGENJÖRSBYRÅ AB, UPPSALA 018 - 851100
V	BJERKING INGENJÖRSBYRÅ AB, UPPSALA 018 - 851100
L	BJERKING INGENJÖRSBYRÅ AB, UPPSALA 018 - 851100
M	

UPDRAG NR	STAD/INSTR AV	HANDLEGGARE
20037	TH	ALM
DATUM	ANSVARIG	
2004-09-22		

RITNINGSFORMAT A1  
Vid utskrift i A3-format  
skala 1:200

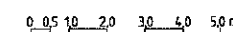

PLAN, SEKTION A - A

SKALA	NUMMER	I BET
1:100	A30-00-110	A